



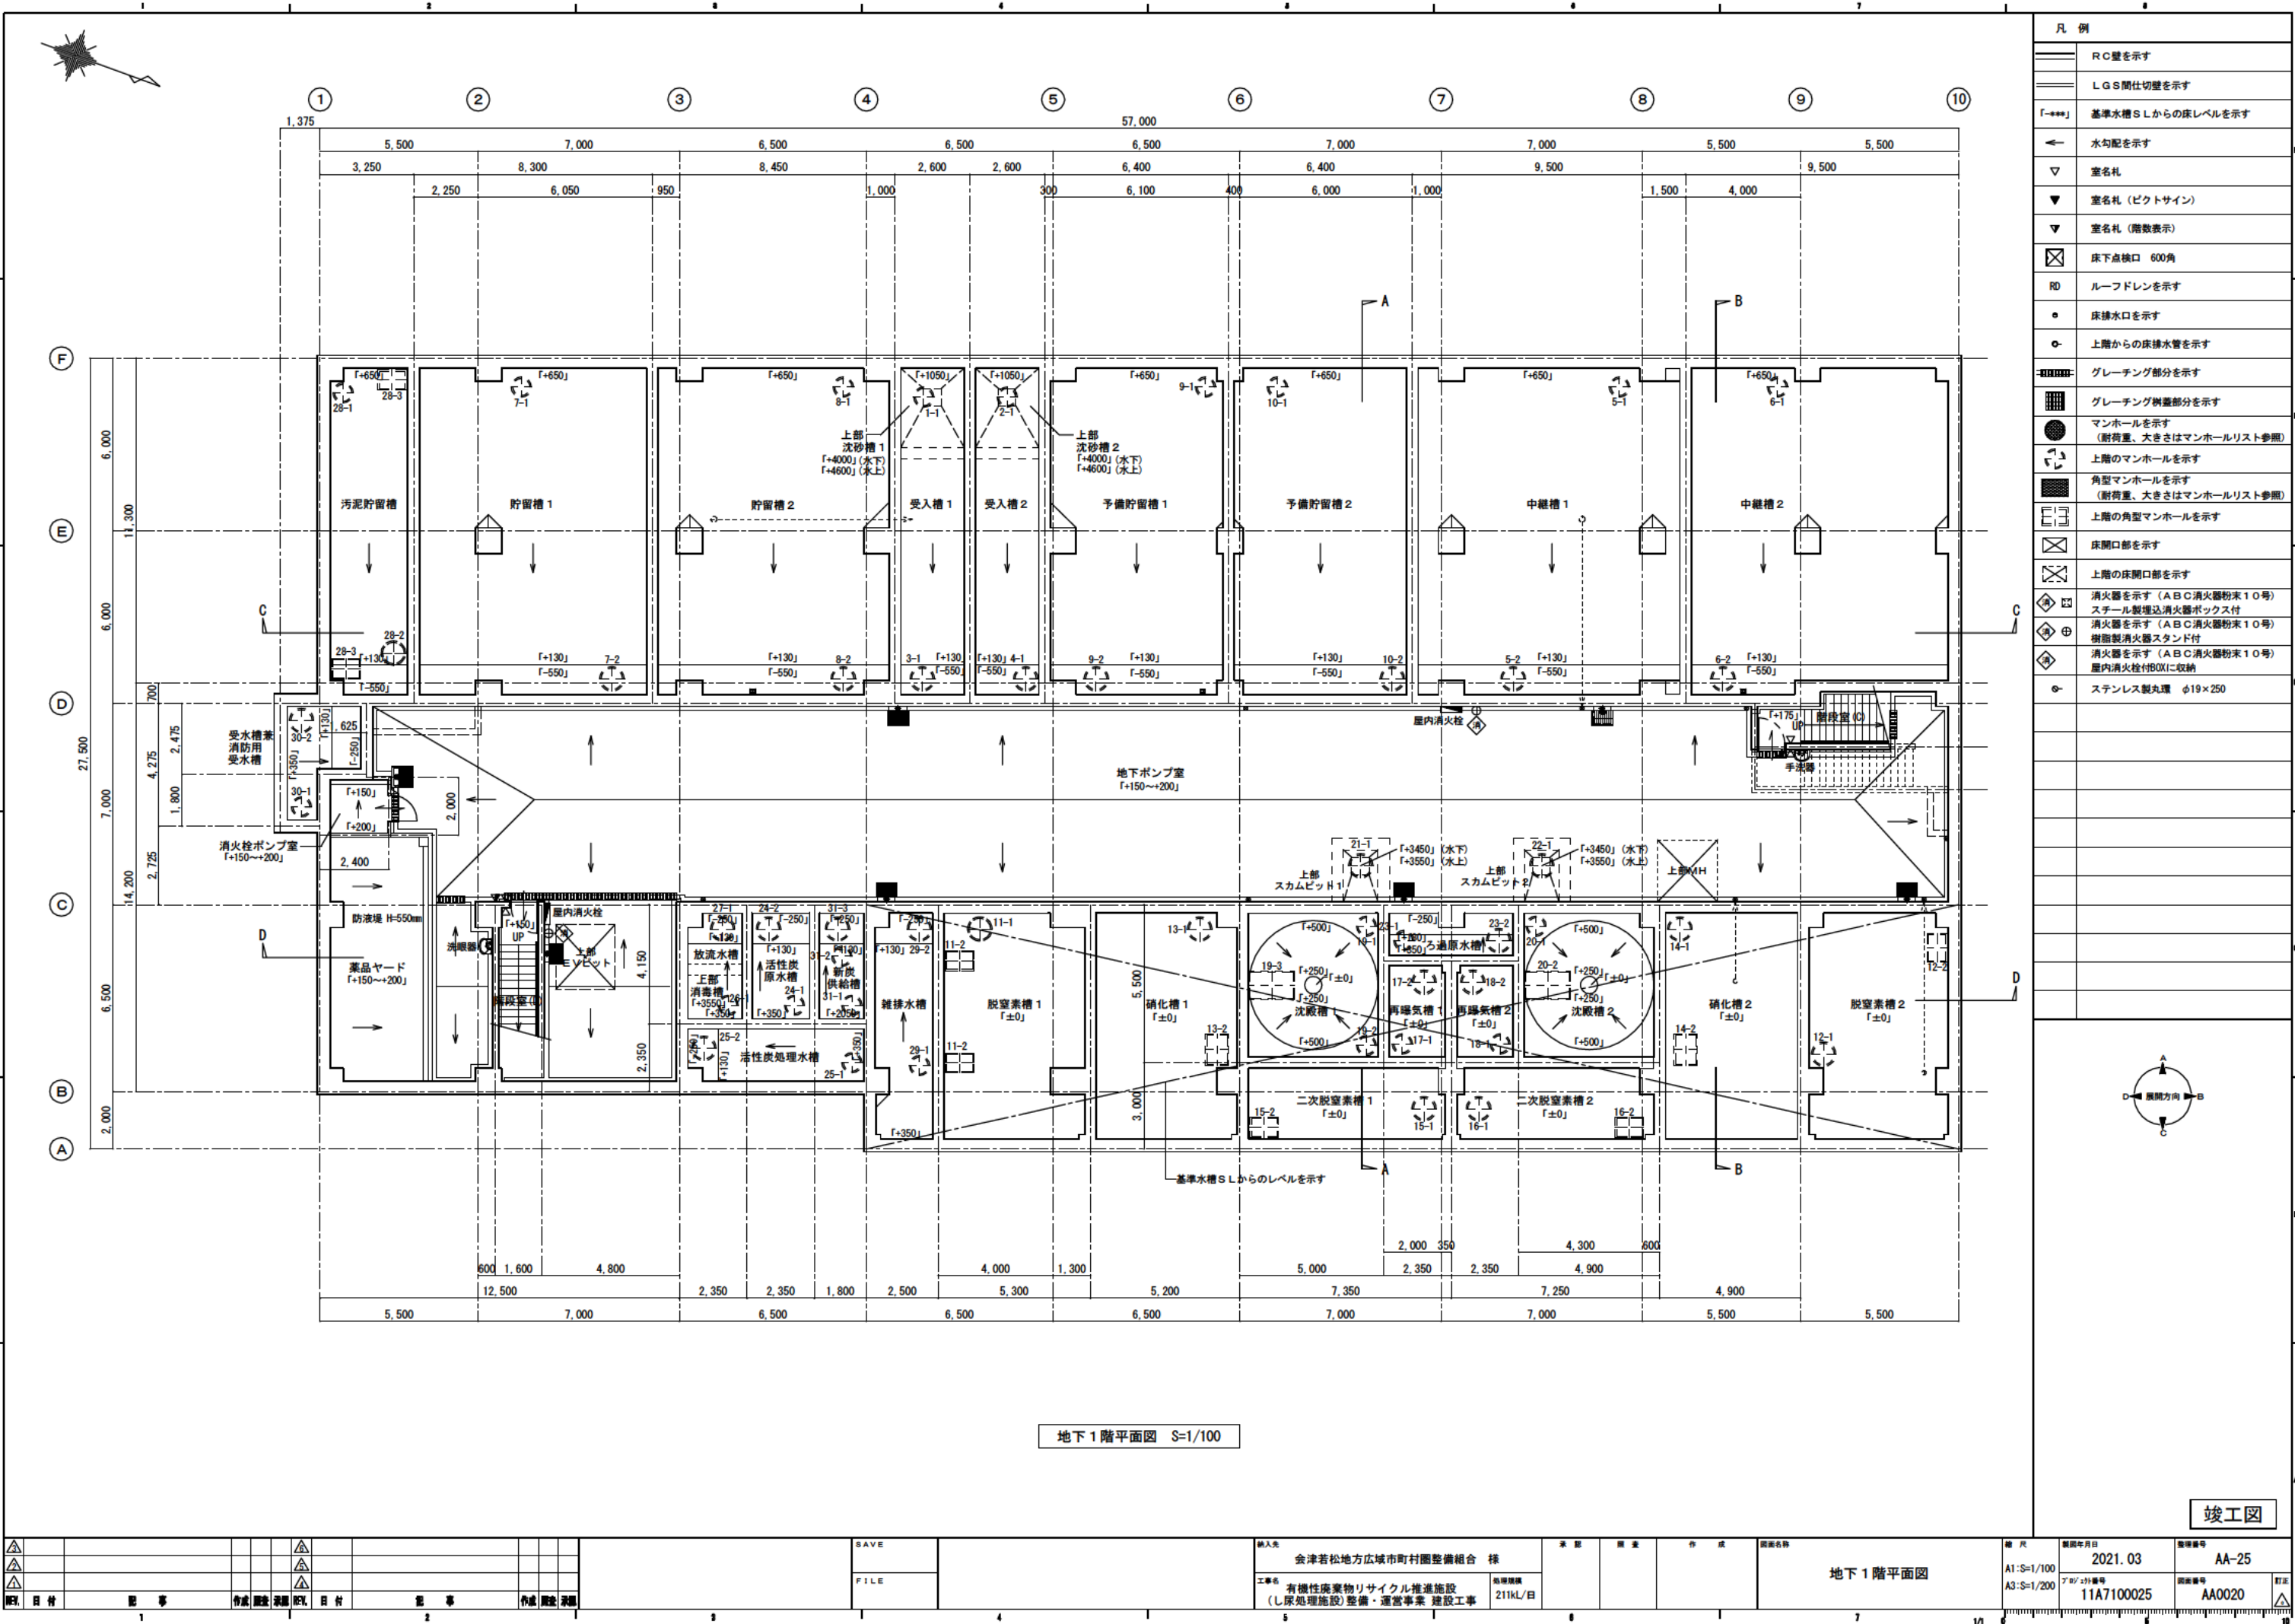


凡 例	
	R C壁を示す
	L G S間仕切壁を示す
	基準水準S Lからの床レベルを示す
	水勾配を示す
	室名札
	室名札 (ピクトサイン)
	室名札 (階数表示)
	床下点検口 600角
	ルーフドレンを示す
	床排水口を示す
	上階からの床排水管を示す
	グレーティング部分を示す
	グレーティング柵蓋部分を示す
	マンホールを示す (耐荷重、大きさはマンホールリスト参照)
	上階のマンホールを示す
	角型マンホールを示す (耐荷重、大きさはマンホールリスト参照)
	上階の角型マンホールを示す
	床開口部を示す
	上階の床開口部を示す
	消火器を示す (A B C消火器粉末1 0号) スチール製埋込消火器ボックス付
	消火器を示す (A B C消火器粉末1 0号) 樹脂製消火器スタンド付
	消火器を示す (A B C消火器粉末1 0号) 屋内消火栓付BOXに収納
	ステンレス製丸型 φ19×250

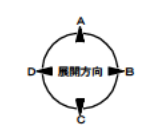

竣工図

--	--	
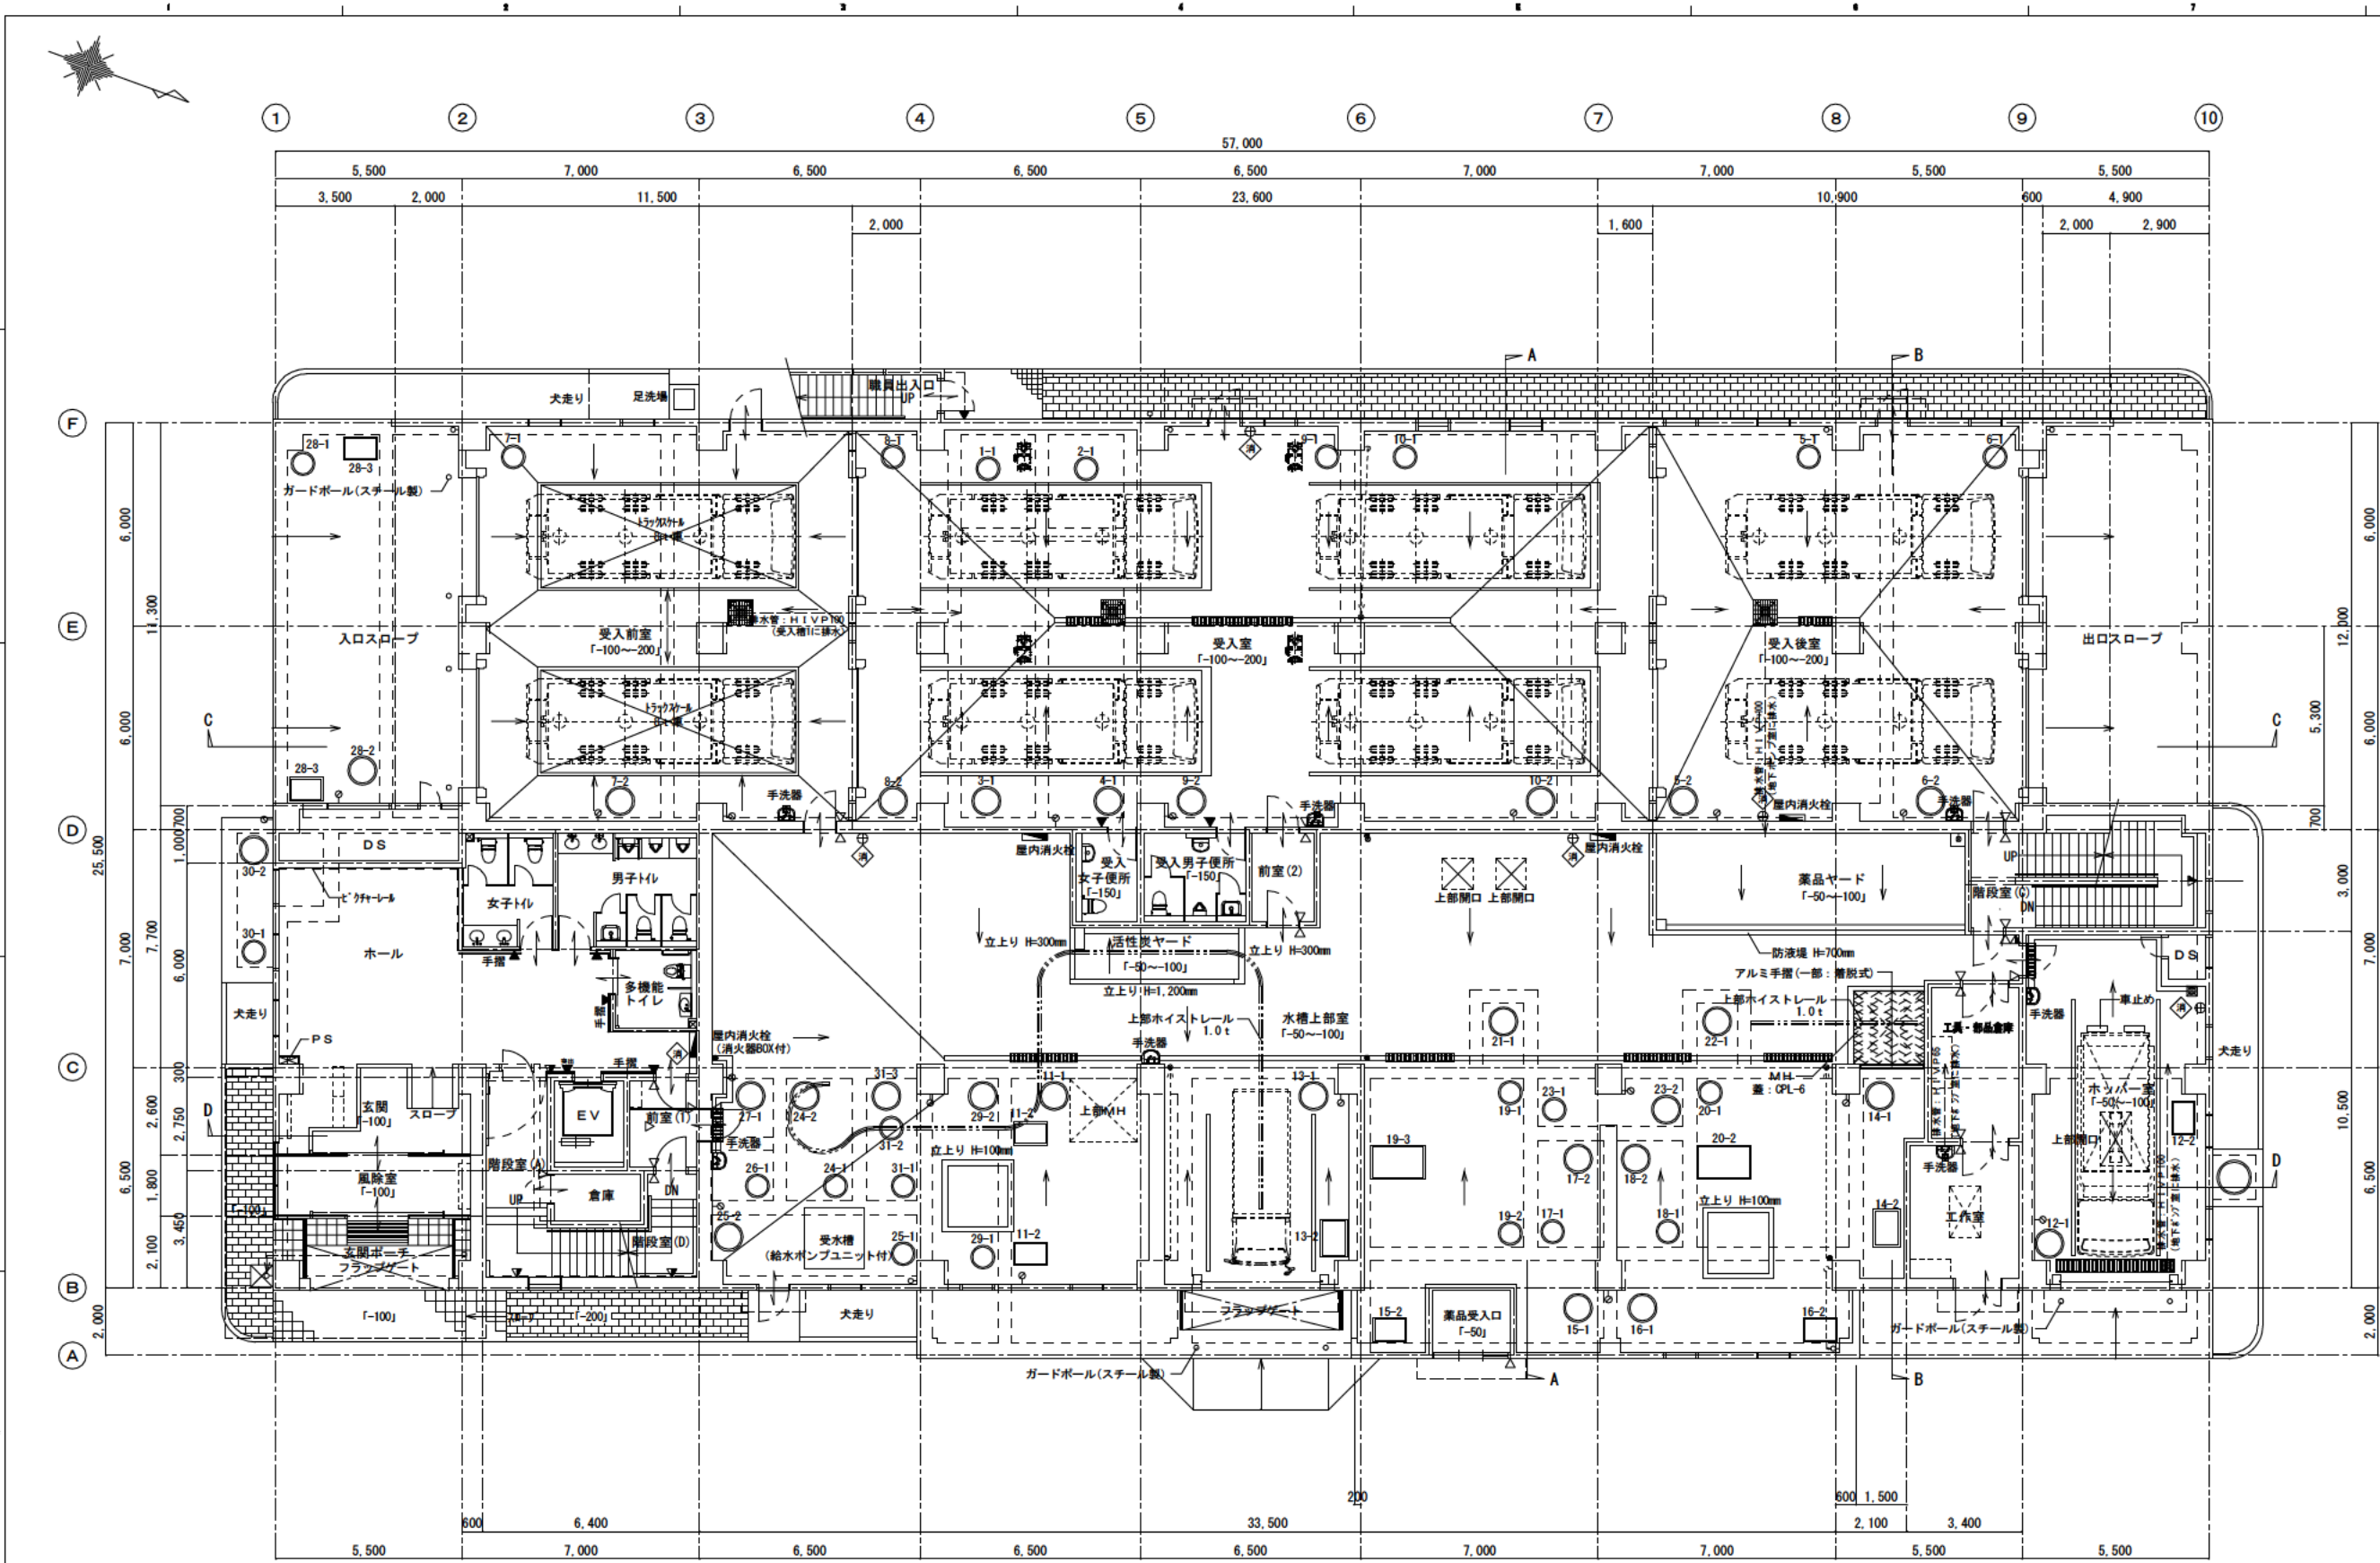


1階平面図 S=1/100

凡 例

	R C壁を示す
	L G S間仕切壁を示す
	各階基準F.L.からの床レベルを示す (特記ナキは±0とする)
	水勾配を示す
	室名札
	室名札 (ピクトサイン)
	室名札 (階数表示)
	床下点検口 600角
	ルーフドレンを示す
	縦管を示す
	床排水口を示す
	床排水トラップ65φ用を示す
	床排水トラップ100φ用を示す
	上階からの床排水管を示す
	グレーチング部分を示す
	グレーチング柵蓋部分を示す
	マンホールを示す (耐荷重、大きさはマンホールリスト参照)
	上階のマンホールを示す
	角型マンホールを示す (耐荷重、大きさはマンホールリスト参照)
	上階の角型マンホールを示す
	床開口部を示す
	上階の床開口部を示す
	消火器を示す (A B C 消火器粉末10号)
	消火器を示す (A B C 消火器粉末10号) スチール製埋込消火器ボックス付
	消火器を示す (A B C 消火器粉末10号) 樹脂製消火器スタンド付
	消火器を示す (A B C 消火器粉末10号) 屋内消火栓付BOXに収納
	ステンレス製丸弁 φ19×250

竣工図

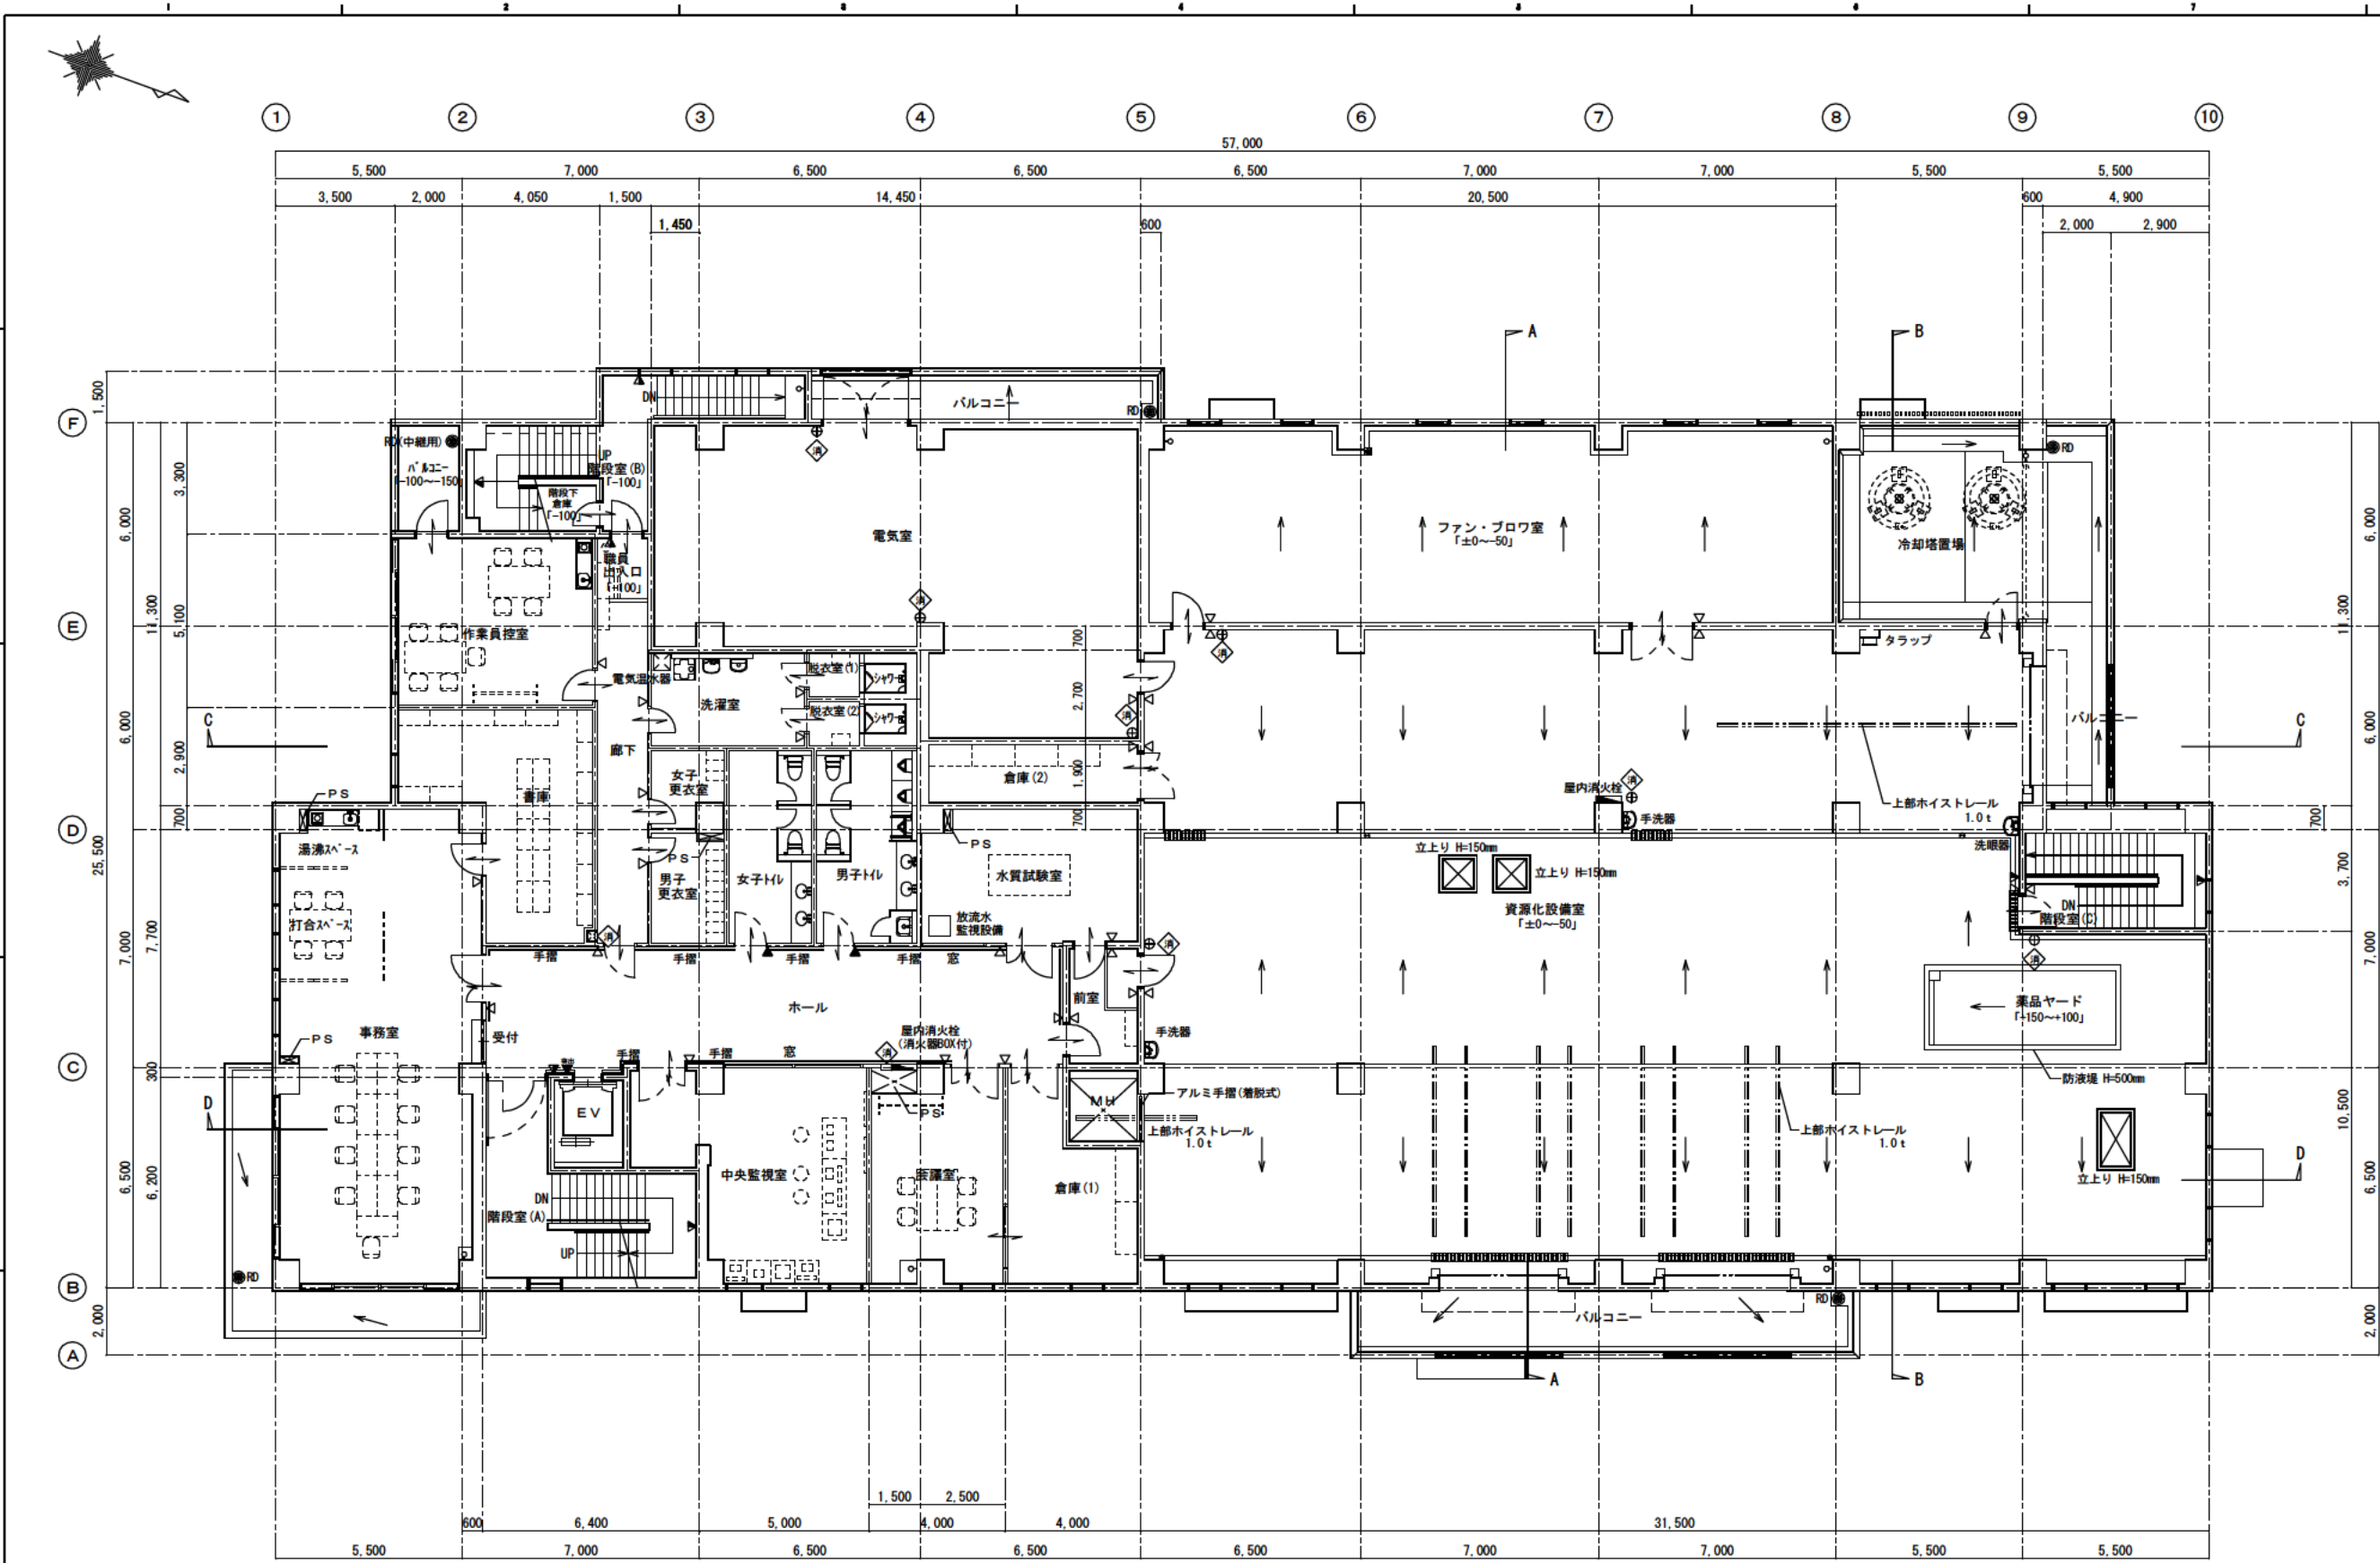



2階平面図 S=1/100

凡 例

	R C壁を示す
	L G S間仕切壁を示す
	各階基準F.L.からの床レベルを示す (特記ナキは±0とする)
	水勾配を示す
	室名札
	室名札 (ピクトサイン)
	室名札 (階数表示)
	床下点検口 600角
	ルーフトレンを示す
	整地を示す
	床排水口を示す
	床排水トラップ65φ用を示す
	床排水トラップ100φ用を示す
	上階からの床排水管を示す
	グレーチング部分を示す
	グレーチング柵蓋部分を示す
	マンホールを示す (耐荷重、大きさはマンホールリスト参照)
	上階のマンホールを示す
	角型マンホールを示す (耐荷重、大きさはマンホールリスト参照)
	上階の角型マンホールを示す
	床開口部を示す
	上階の床開口部を示す
	消火器を示す (A B C 消火器粉末 10号)
	スチール製埋込消火器ボックス付
	消火器を示す (A B C 消火器粉末 10号)
	樹脂製消火器スタンド付
	消火器を示す (A B C 消火器粉末 10号)
	屋内消火栓付BOXに収納
	ステンレス製丸板 φ19×250

竣工図

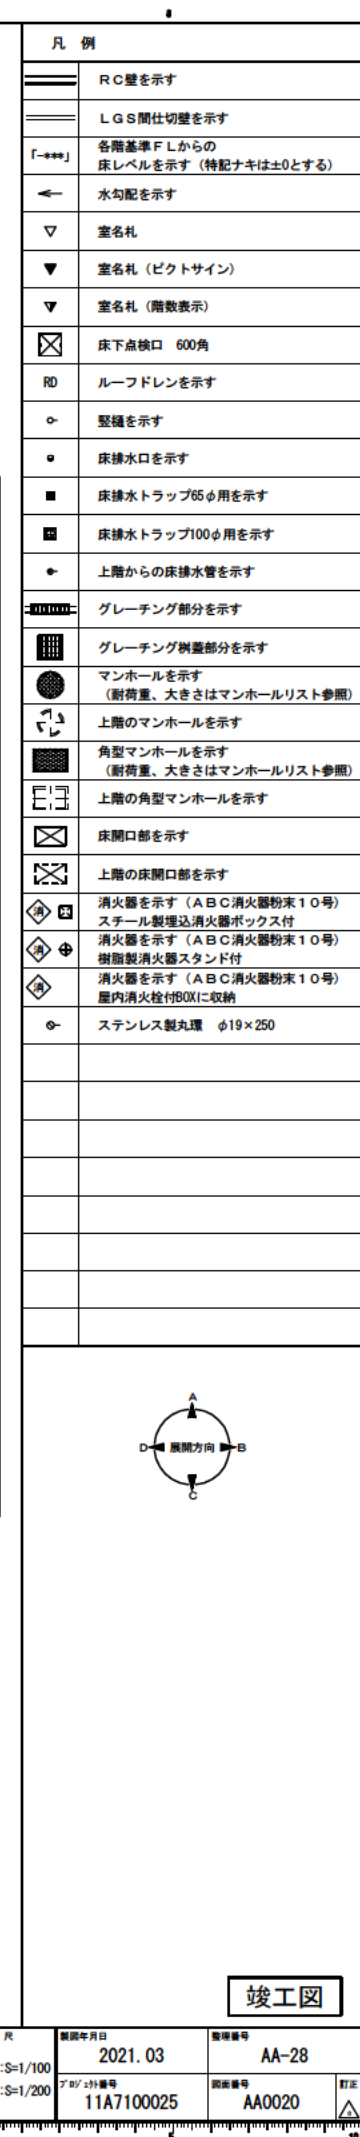

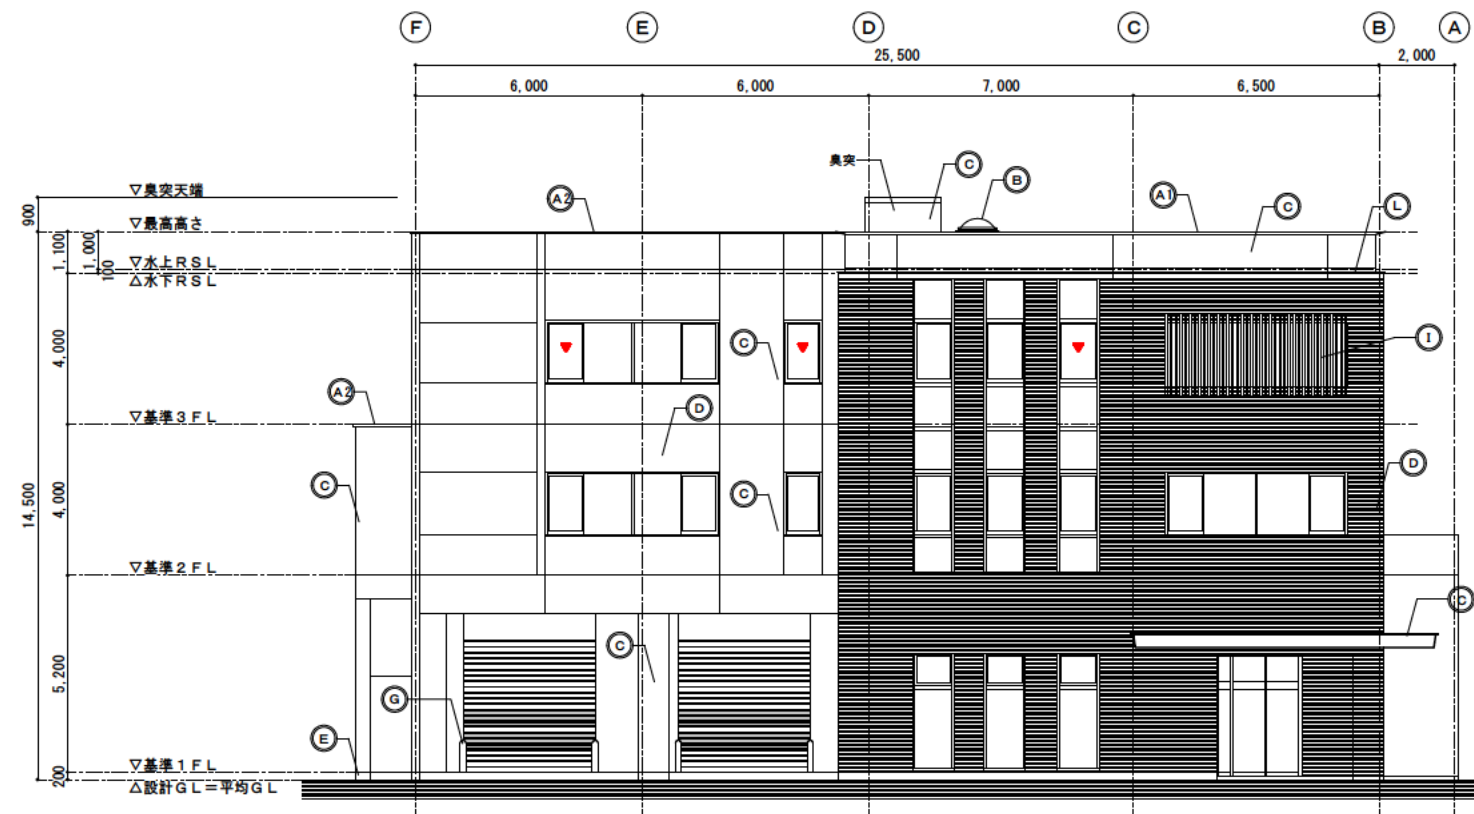

南側立面圖 S=1/100




東側立面図 S=1/100



北側立面図 S=1/100

凡 例		
符 号	部 位	仕 上
A1	笠木	カラーアルミ製意匠性笠木
A2	笠木	カラーアルミ製笠木
B	トリアイト	アルミ製トリアイト
C	外壁①	複層塗材RE 吹付
D	外壁②	磁器質タイル張 (50mm二丁) 横張
E	外巾木	コンクリート打放し補修 (目地切)
F	屋根、庇	ウレタンゴム系塗膜防水X-2工法
G	ガード	スチール製
H	手摺	アルミ製 (着脱式)
I	ルーバー	アルミ製ルーバー
J	タラップ	SUS製
K	カギ	SUS製
L	庇	アルミ製型材庇 L=240
▼		非常用進入口マーク

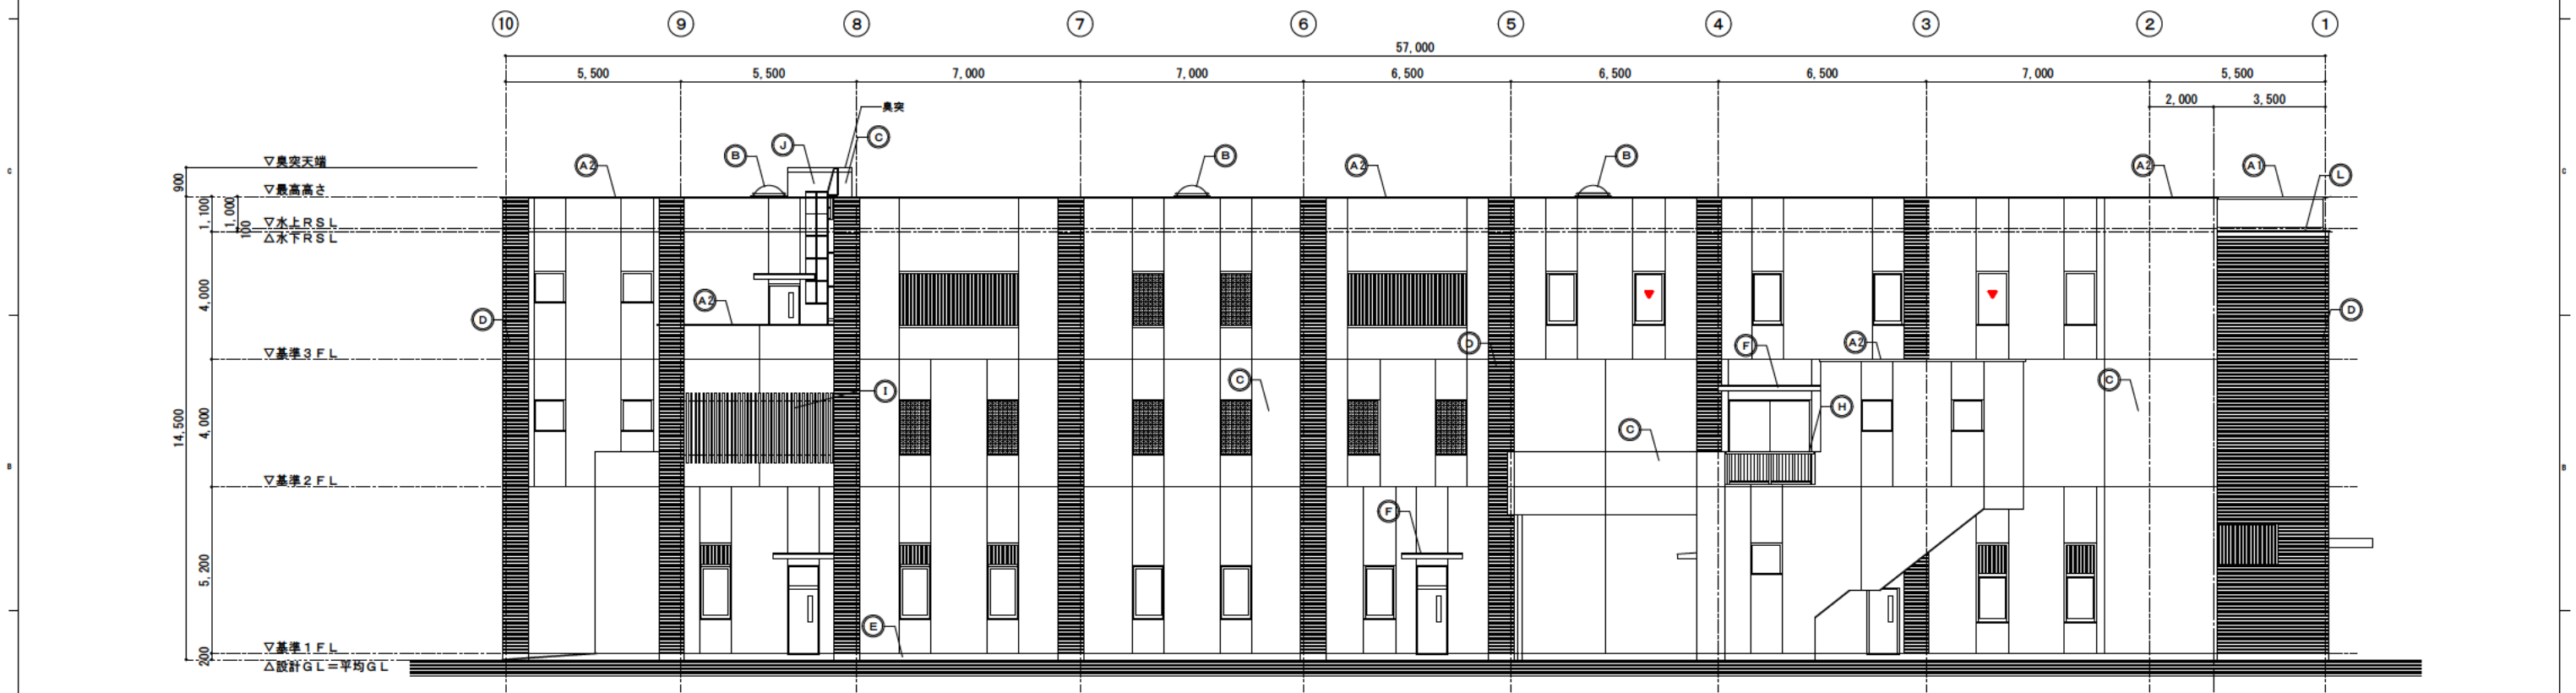

西側立面図 S=1/100

竣工図