会津若松地方広域市町村圈整備組合公告第14号


令和7年7月4日付け会津若松地方広域市町村圏整備組合公告第10号で公告した工事番号25水工第7号脱水機棟耐震補強その他工事に係る制限付一般競争入札について、次のとおり訂正する。

令和7年7月18日


会津若松地方広域市町村圏整備組合管理者 室井 照平


1 訂正内容

当該工事公告に付した数量調書及び工事図面を別紙のとおり訂正する。

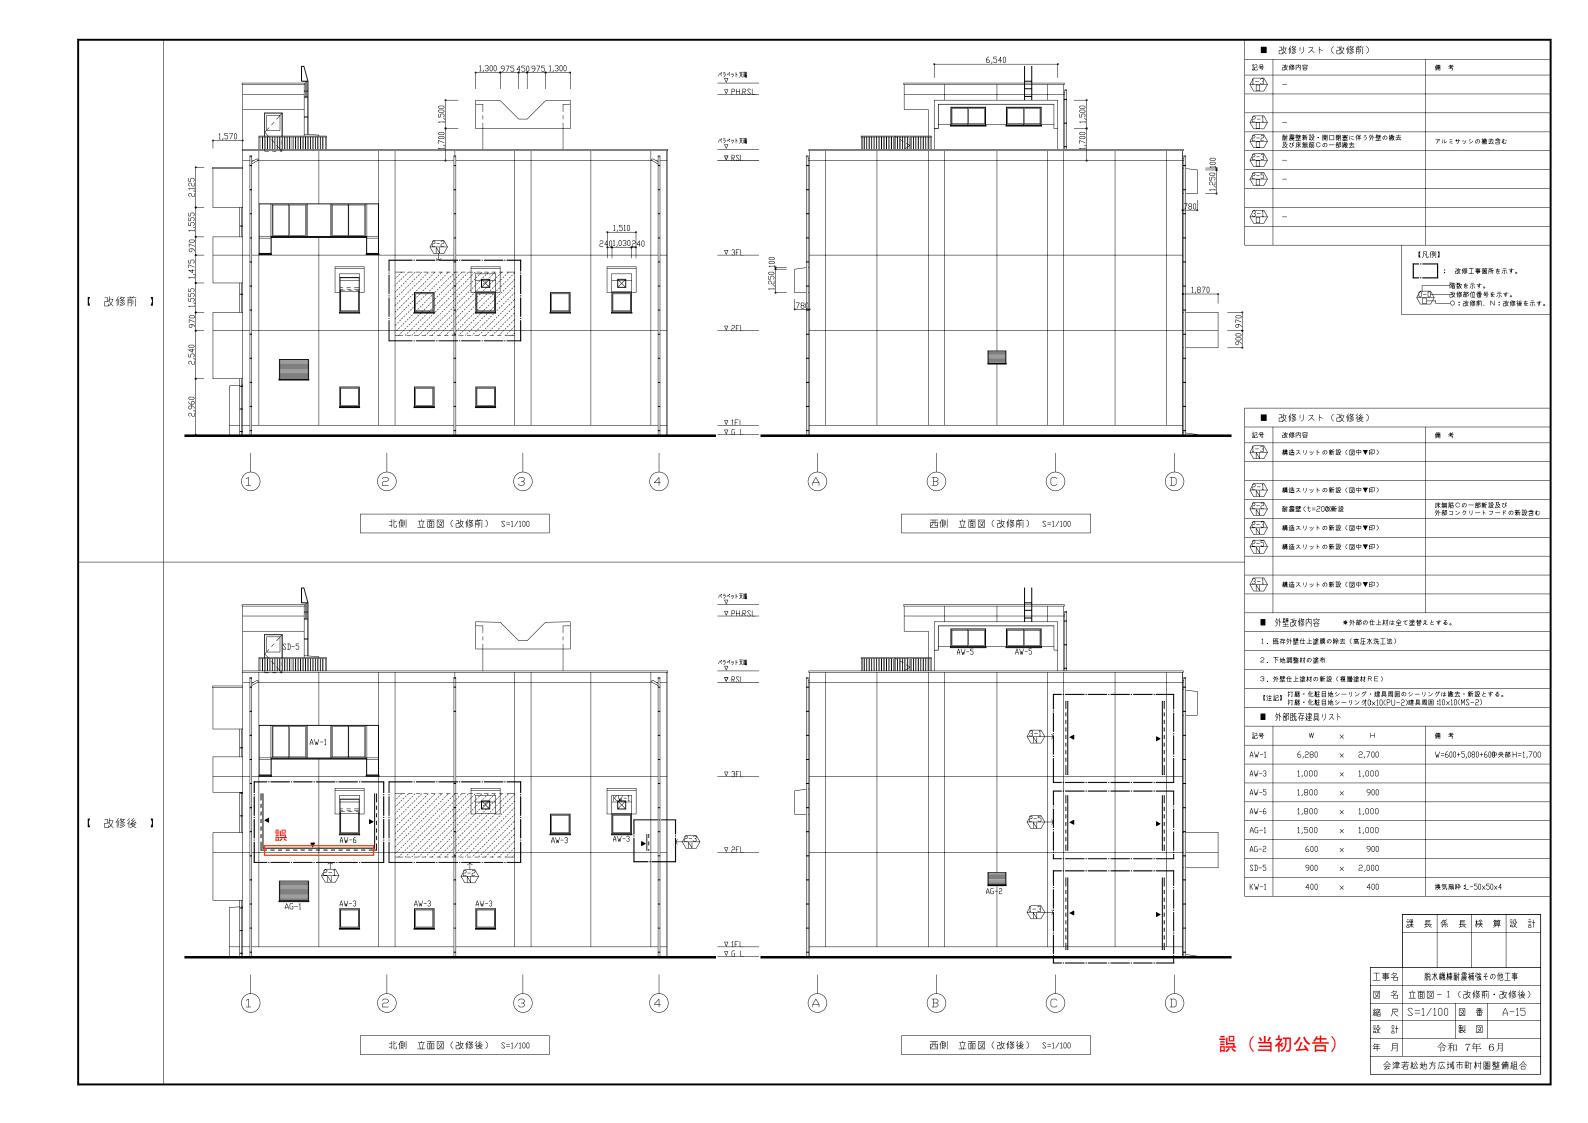

# 脱水機棟 補強範囲伏図(1)

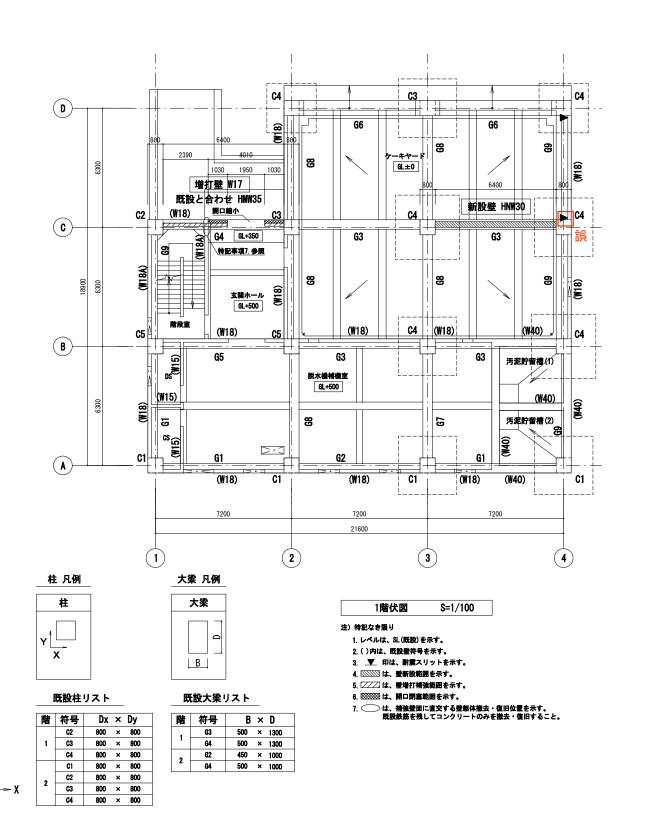

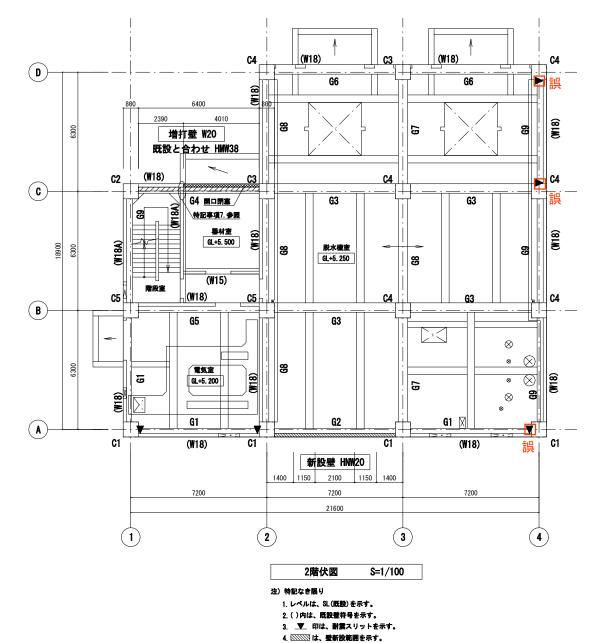


5. 🕖 🗷 は、壁増打補強範囲を示す。

6. ⋘⋘ は、開口閉塞範囲を示す。




# 脱水機棟 補強範囲軸組図(2)

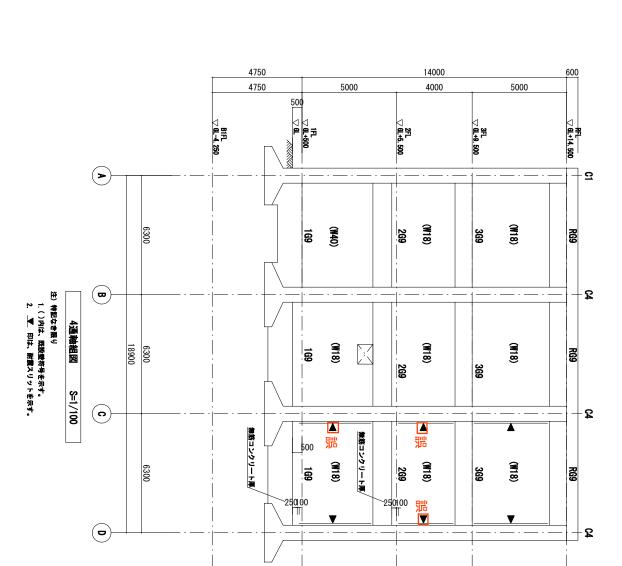

誤 (当初公告)

略 符号 Dx x Dy 1 C4 800 x 800 2 C4 800 x 800 3 C4 800 x 800

既設柱リスト

既設大梁リスト

В

\_\_ D\_\_\_

柱凡例

大梁 凡例

大樂

推

外無	無	财理	循口	図	H 事名	
会津若松地方広域市町村圏整備組合			S=1/100	既水機棒		誤
広域市町	令和 7年 6月	煡	8	~	脱水機模耐震補強その他工事	除順
村圏敷	年 6月	×	啉	補強範囲軸組図(2)	強その他	核神
編組合			S-10	图(2)	H	類 早

# 脱水機棟 補強部材リスト

補強部材「	ノスト	、(壁新設) S=1/30	
符号		HNW20	HNW30
断面		                           200	
縦筋		D10 @ 150(ダブル)	D13 @ 200(ダブル)
横筋		D10 @ 150(ダブル)	D13 @ 200(ダブル) D13 @ 200(ダブル) D13 @ 200(ダブル) 2 - D19 2 - D19 2 - D13 D22@200(ダブル)ナット付 はしご筋 面内方向筋: 4-D13 面外方向筋: 2-D13@100
	縦	2 — D19	2 — D19
開口補強筋	横	2 — D19	2 — D19
	斜め	2 — D13	2 — D13
接着系アンカー	-	D22@175(シングル)ナット付	D22@200 (ダブル)ナット付
割裂防止筋		はしご筋 面内方向筋:4-D13 面外方向筋:2-D13@100	面内方向筋:4-D13
備考		開口補強筋はシングル配筋とする	開口補強筋はシングル配筋とする

フックなし

3 5 d

3 5 d

40 d

4 5 d

鉄筋の定着の長さ

種類

SD295

SD345

コンクリートの 設計基準強度

21

補強部材リス 符 号 断 面 様 筋 横 筋 様 数 検数		HMW35 (増打W17)	HMW38 (増打W20)					
断	面		180 70	180 200				
#	紡		D10 @ 200(ダブル)	D10 @ 200(ダブル)				
	筋		D10 @ 200(ダブル)	D10 @ 200(ダブル)				
		縦	3 — D22	_				
開口補強	筋	横	3 — D22	-				
		斜め	3 — D22	_				
接着系列	様 筋 横 筋 棚口補強筋 横 倒め	D22@175 (シングル) ナット付	D22@175(シングル)ナットf					
緩 筋 横 筋 は 関口補強筋 は 検着系アンカー		スパイラル筋 φ6-径 100 @50	スパイラル筋 ø6-径 100 <b>9</b> 50					
シアコネ	・クター		D10-400 × 400	D10-400 × 400				
-	考		開口補強筋はシングル配筋とする	_				

### 補強部材リスト(開口閉塞) S=1/30 HMW35 (既設W18) 符号(既設) 既設鉄筋 フレア溶接片面 フレア溶接片面 既設鉄筋 D10 @ 200(ダブル) D10 @ 200(ダブル) 横筋 継 筋 同上 横筋 D16@200(シングル)ナット付 接着系アンカー スパイラル筋 φ6–径 100 @50 割裂防止筋 接合部接着系アンカー、割裂防止筋は 柱・梁との取り合い部のみ使用

30 100

柱と梁の交差部

耐火スリット

# | A | 450 | 400 | 180 | 耐火スリット | 180 | 耐火スリット | 180 | 耐火スリット | 180 | 耐火スリット | 180 | 180 
部分スリット(水平)

特記事項

既設鉄筋位置については現場にて確認のこと。
 鉄筋コンクリートの設計基準強度は21N/mm2 とする。
 鉄筋は、SD295 (D16以下) 、SD345 (D19以上)とする。
 無収縮モルタルの設計基準強度は30N/mm2 とする。

5. 幅止筋を1m2当り、1本(D10)入れること。



耐震スリット施工要領図 注)1. スリット設置位置は、既設躯体から100mm 維照距離を確保すること。 2. 既設鉄筋は、切断すること。

接着系アンカー 施工要領図	はしご筋による割裂補強要領	開口補強筋定着要領図

フックあり


3 O d

3 O d


Len

2 5 d


2 5 d

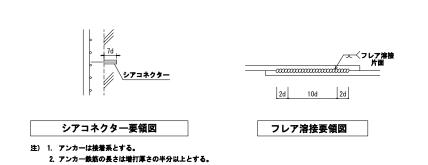




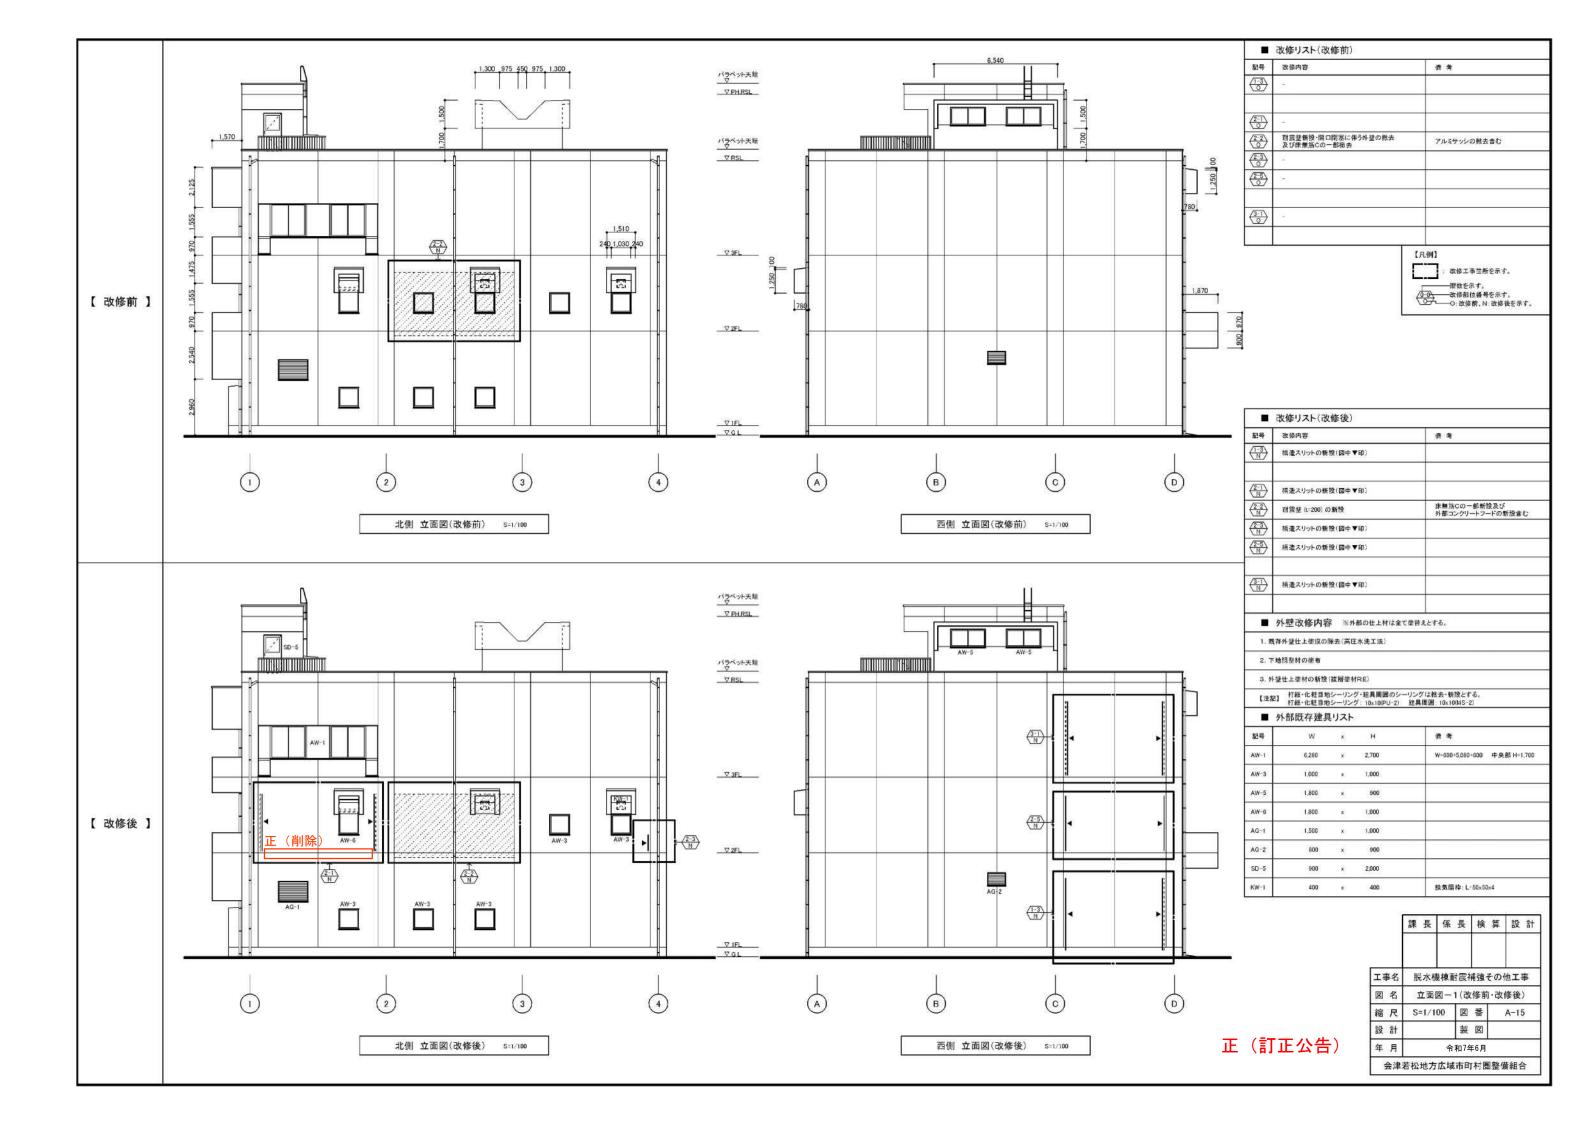

## 脱水機棟 補強範囲伏図(1)

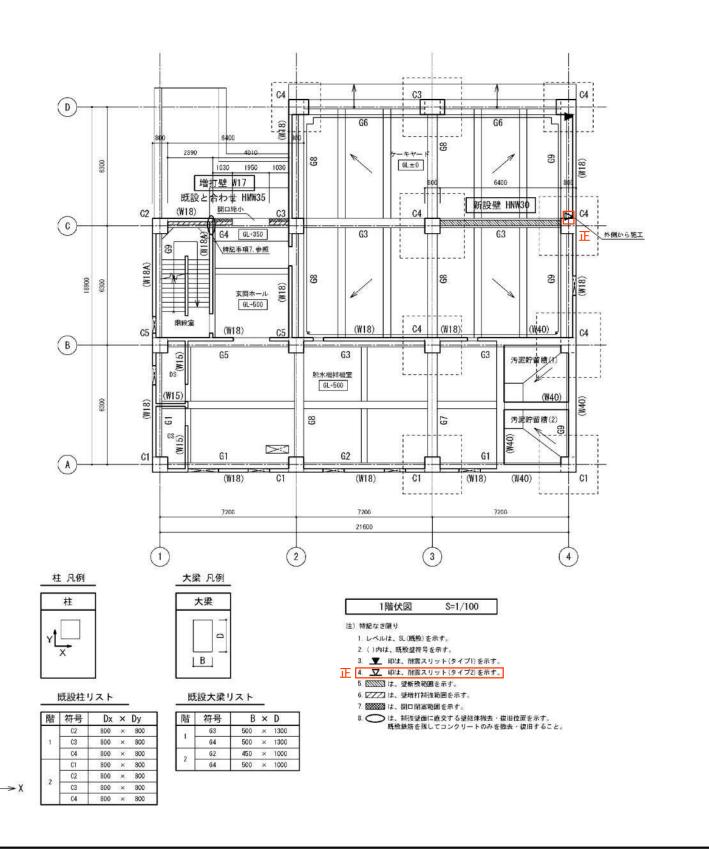

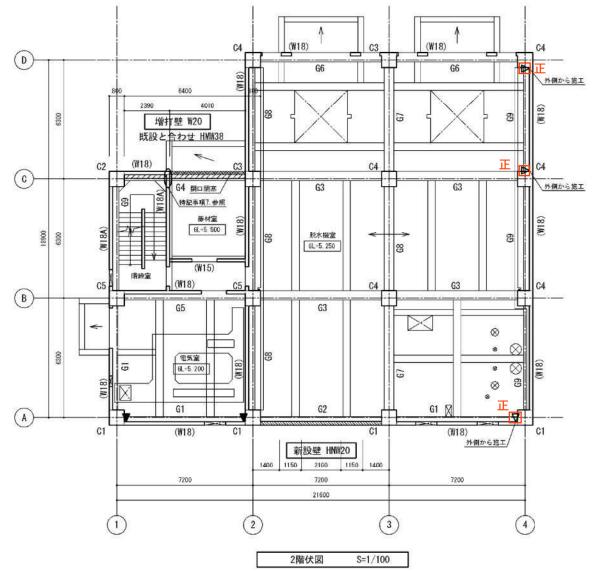

注)特紀なき限り

レベルは、SL(既般)を示す。

2. ( )内は、既設壁符号を示す。

5. (監禁) は、壁新設範囲を示す。

6. [222] は、壁増打補強範囲を示す。

 3 は、開口閉塞範囲を示す。

8. は、神強壁面に直交する壁軽体撤去・復旧位置を示す。 既般鉄筋を残してコンクリートのみを撤去・復旧すること。 
 課 長 係 長 検 算 設 計

 工事名
 脱水機棟耐震補強その他工事

 図 名 脱水機棟 補強範囲伏図(1)

 縮 尺 S=1/100 図 番 S-7


 設 計 製 図

 年 月 令和7年6月


 会津若松地方広域市町村圏整備組合

正(訂正公告)

# 脱水機棟 補強範囲軸組図(1)

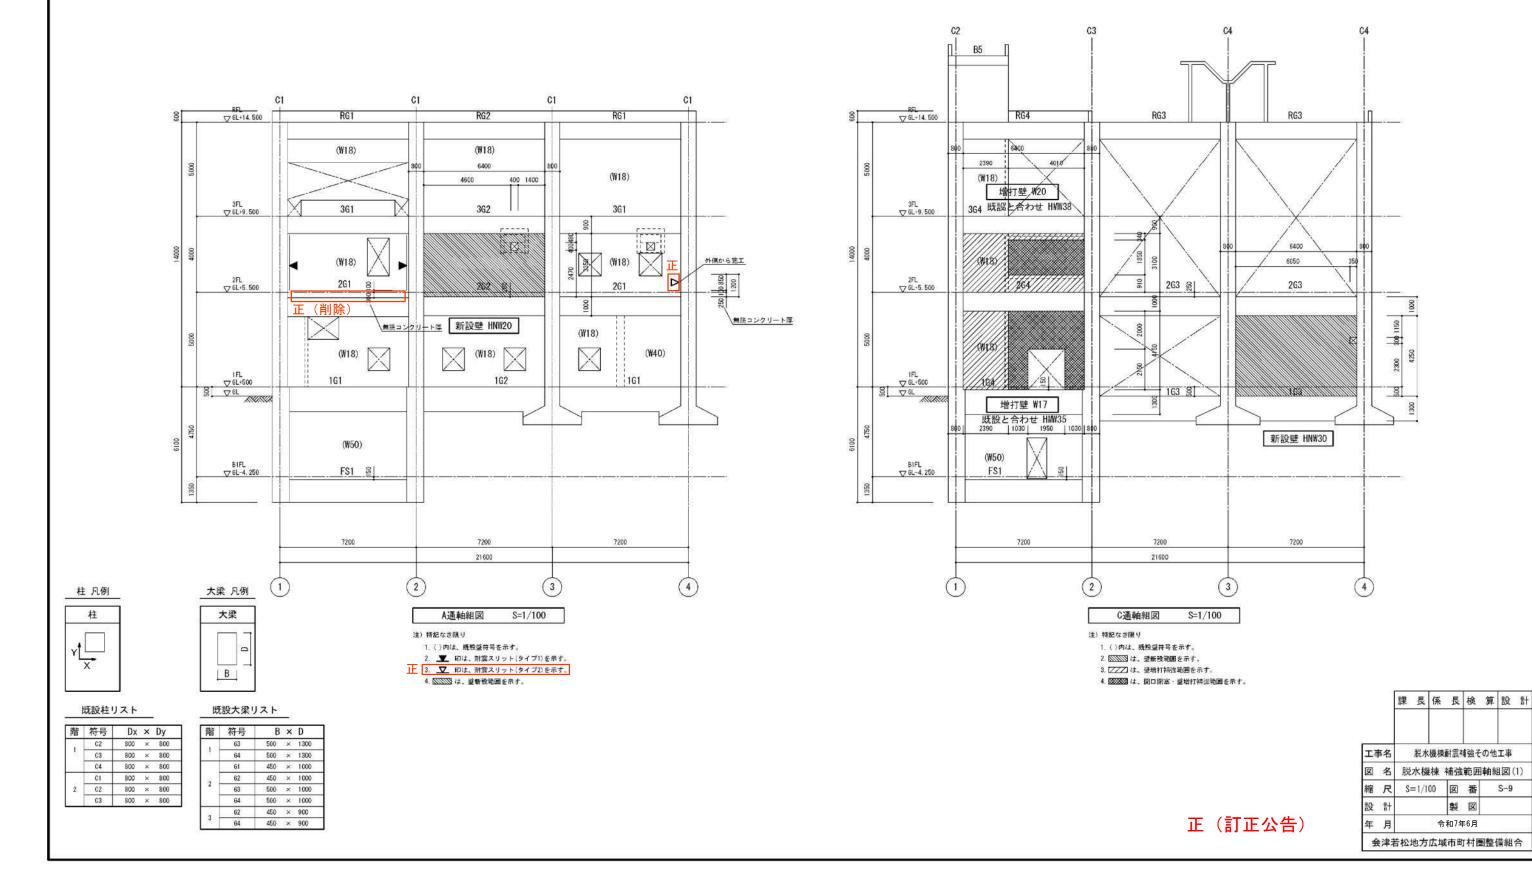

# 脱水機棟 補強範囲軸組図(2)

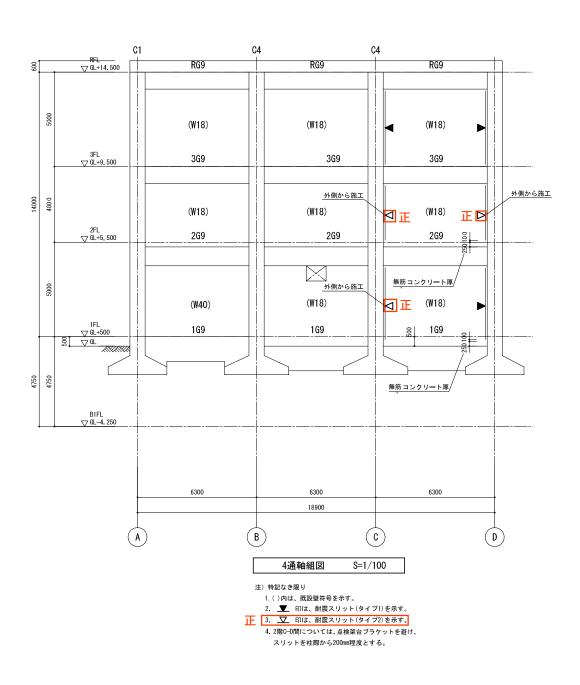



柱 凡例



既設柱リスト

既設大梁リスト

大梁 凡例

大梁

階	号	Dx	×	Dy
1	~ C4	800	×	800
2	C4	800	×	800
2	C4	000		000

階	号	В	×	D
1	5 G9	500	×	1300
2	G9	500	×	1000
3	G9	450	×	900



正(訂正公告)

# 脱水機棟 補強部材リスト


補強部材	リスト	、(壁新設) S=1/30	
符号		HNW20	HNW30
断面		200	
縦筋		D10 @ 150(ダブル)	D13 @ 200(ダブル)
横 筋		D10 @ 150(ダブル)	D13 @ 200(ダブル)
	縦	2 — D19	2 — D19
開口補強筋	横	2 — D19	2 — D19
	斜め	2 — D13	2 — D13
接着系アンカー	-	D22@175(シングル)ナット付	D22@200 (ダブル)ナット付
割裂防止筋		はしご筋 面内方向筋:4-D13 面外方向筋:2-D13@100	はしご筋 面内方向筋:4-D13 面外方向筋:2-D13@100
備考		開口補強筋はシングル配筋とする	開口補強筋はシングル配筋とする


補強部材り	スト	、(壁増打) S=1/30						
符号		HMW35 (增打W17)	HMW38 (増打W20)					
断面		既設壁	既設壁					
縦筋		D10 @ 200(ダブル)	D10 @ 200(ダブル)					
横筋		D10 @ 200(ダブル)	D10 @ 200(ダブル)					
	縦	3 — D22	-					
開口補強筋	横	3 — D22	ı					
	斜め	3 — D22	ı					
接着系アンカー		D22@175 (シングル) ナット付	D22@175(シングル)ナット付					
割裂防止筋		スパイラル筋 φ6-径 100 ễ50	スパイラル筋 φ6-径 100 ễ50					
シアコネクター		D10-400 × 400	D10-400 × 400					
備考		開口補強筋はシングル配筋とする	_					


7	補強部材リスト	、(開口閉塞) S=1/30						
:	符号(既設)	HMW35 (既設W18)						
	断 面	フレア溶接片面 フレア溶接片面 既設鉄筋						
既設	縦 筋	D10 @ 200(ダブル)						
壁	横筋	D10 @ 200(ダブル)						
	縦筋	同上						
開	横 筋	同 上						
閉	接着系アンカー	D16@200(シングル)ナット付						
塞	割裂防止筋	スパイラル筋 φ6-径 100 ễ50						
	備考	接合部接着系アンカー、割裂防止筋は 柱・梁との取り合い部のみ使用 <sup>*</sup>						


### 鉄筋 の定着の長さ

	鉄筋の 種 類	->-511 10	フッ	クなし	フックあり			
		コンクリートの 設計基準強度 FC(N/mm2)	Lı	L <sub>2</sub>	L 1h	L 2h		
	SD295	21	40d	35d	30d	25d		
	SD345	41	45d	35d	30d	25d		

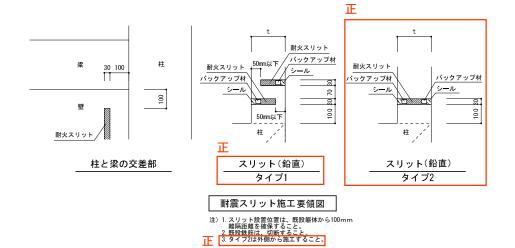


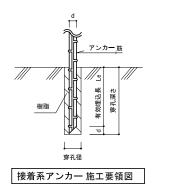

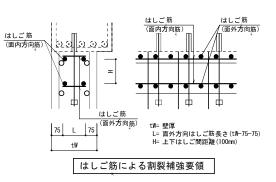

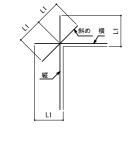


開口補強筋定着要領図

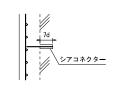

シアコネクター 要領図

注) 1. アンカーは接着系とする。 2. アンカー鉄筋の長さは増打厚さの半分以上とする。

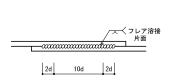

フレア溶接要領図

 工事名
 脱水機棟耐震補強その他工事

 図名
 脱水機棟 補強部材リスト

 縮尺
 図示
 図番
 S-11

 設計
 製図

 年月
 令和7年6月

 会津若松地方広域市町村圏整備組合

正 (訂正公告)

特記事項

1. 既設鉄筋位置については現場にて確認のこと。 2. 鉄筋コンクリートの設計基準強度は21N/mm2とする。 3. 鉄筋は、SD295 (D16以下)、SD345 (D19以上)とする。 4. 無収縮モルタルの設計基準強度は30N/mm2とする。 5. 幅止筋を1m2当り、1本 (D10) 入れること。

### 脱水機棟耐震補強その他工事数量調書 誤(当初公告)

単位	m²							m	m	m					m	m	m		
階数	外部		軒裏	外壁	2F外壁	既存外壁	新設外壁					フード天端	軒天	軒天		耐震スリット			
室名	北側外壁						複層塗材RE		PU-2			複層塗材RE			鉛直	水平	シーリング		
	10001		7772	77777	t=30		打放B面	10x10	10x10			防水モルタル金コテ				30×130	MS-2		
備考						77777	11/2/-				既存RC面		771111111111	11/2/- 12		パックアップ材			
WI 3						下地調整					2017		下地調整		シール	シール			
СН			打放軒裏	打放型枠2	増コン1	S1	S2	打継目地	化粧目地	B2	S6	S7	塗装10		<u> </u>	耐震スリット2	外壁シール		
	計		0.55													1			
北側外壁	(18.60-0.50)*22.46-3.5	50*19.21				339.29													
打継目地	22.46*5-19.21							93.09											
化粧目地	14.60*9								131.40										
新設壁	3.35*6.40			21.44	21.44	△ 21.44	21.44												
"廻り	(3.35+6.40)*2									19.50									
AW-3	1.00*1.00*5					△ 5.00													
AG-1	1.00*1.50					△ 1.50													
AW-6	1.00*1.80					△ 1.80													
AW-1	2.70*6.28-1.00*5.08					△ 11.88													
#目地	1.70*1								△ 1.70										<u> </u>
Cフート・外側	(1.25*0.77*2-0.35*0.99	9)*2				3.16													
″天端	(0.78+0.10+0.04)*1.51*	2									2.78								
<i>''</i> シール	1.51*2*2																6.04		
#底	0.24*(0.77*2+1.03)*2					1.23													
″内側	(1.08*(0.77+1.03)*2-(0	98*1.03+0	70*0.40))	*2		5.20													
"	0.23*(0.40+0.70)*2*2					1.01													
〃軒裏	0.53*1.03*2												1.09						
Cフート・外側	1.25*0.77*2-0.35*0.99			1.58	1.58		1.58												
″ 天端	(0.78+0.10+0.04)*1.51											1.39							
<b>〃シール</b>	1.51*2																3.02		
〃底+開口	0.24*(0.77*2+1.03)+(0.	24*1.03)*2	!	1.11	1.11		1.11												ļ
″内側	1.08*(0.77+1.03)*2-(0.	35*1.03+0	70*0.40)	3.25	3.25		3.25												<b></b>
"	0.23*(0.40+0.70)*2			0.51	0 <u>.</u> 51		0.51												<b></b>
" 軒裏	0.53*1.03		0.55											0.55					<del>                                     </del>
																			<b></b>
耐震スリット	2.90*2+0.85														6.65	•			
"	6.20*1						1		I		1			1	1	6.20	誤		
																			-
																			-
																		改修調	書-7

単位	m²				m3			か所									
							P立										
階数	内部				無筋コンクリート		壁		耐震スリット								
室名	1F ケーキヤード					コンクリート金コテ	打放B面		鉛直								
						直均し		半割	30x130								<u> </u>
備考								L=300	バックアップ材								
									シール								
СН	3,750				無筋1				耐震スリット1								
	計				0.28	1.25	53.97	1.00	7.60								<u> </u>
床	0.10*(0.20+0.25)/2*(6.4	40-0.15)*2	2		0.28												
"	0.10*(6.40-0.15)*2					1.25											
通水管	1*1							1.00									
新設壁	(3.75+0.50)*6.40*2-((0	25+0.20)/	2*(6.40*0	.15))*2			53.97										
											[						
耐震スリット	3.80*2		1	1	1	,		,	7.60	誤	,	1	,	,	1	,	
											-						
																=	
																改修訓	書一9

単位	m³		m3						か所	m						
階数	内部		無筋コンクリート		床	床	m 巾木		かり か							
室名	2-3F 脱水機室		無肋コングリート		•	合成樹脂塗床				鉛直						
王位	2-35 流外候主					既存C面			L-50x50x4							
備考				旦均し	し旦均し囲	成1十〇回	H=100			パックアップが						1
1佣石						下地調整										
СН	2,740		無筋1	S4	N3	下地調整 N4		打放型枠1	アンカーポルトD10							
СП	2,740 計		<del>無</del> 舠1													
	п		0.10	0.00	0.00	0.04	0.00	21.44	1.00	14.45						<del></del>
無筋コンクリート	0.13*(0.25+0.20)/2*(6.4	40-0 15)	0.18													
床	0.13*6.40	10 01107	0.10	0.83	0.83											
″ 既存床	0.10*6.40			0.00	0.55	0.64										
巾木	6.40+0.10*2					0.04	6.60									
新設壁	3.35*6.40						0.00	21.44								
換気扇	1*1								1.00							
20000																
2F 耐震スリット	2.90*2+0.85				1			ı		6.65	誤		I	ı		
3F 耐震スリット	3.90*2									7.80						
															改修調	書-12

単位	m <sup>*</sup>		m	m								
階数	内部		す震スリット	耐震スリット								
室名	2F 電気室		鉛直	水平								
	-: ~××-	3	30×130	30x130								
備考		V,	゛ックアップ。ホオ	パックアップが材								
C., Wri		, , , , , , , , , , , , , , , , , , ,	シール	シール								
СН		而	ナール t雲zliwk1	耐震スリット2								
011		11113	5.80	6.20								
	HI											
耐震スリット	2 90*2		5.80									
// //	6.20*1		0.00	6.20	饂					I		
	0.20 1			0.20	иж							1
											<del>                                     </del>	
											<del>                                     </del>	
											<del>                                     </del>	
											ᄀᄼᅝᅎᆕᄧ	( <del></del>
											改修調	書-13

### 脱水機棟耐震補強その他工事数量調書 正(訂正公告)

単位	m²							m	m	m					m	m	m		
階数	外部		軒裏	外壁	2F外壁	既存外壁	新設外壁	打継目地				フー・天端	軒天	軒天		耐震スリット			
室名	北側外壁		打放C面		増しコンクリート				PU-2				AE塗替		鉛直	水平	シーリング		
					t=30		打放B面		10×10	PU-2			既存打放面		30×130	30×130	MS-2		
備考										25×15	既存RC面				バックアップ材	バックアップ材	10x10		
						下地調整							下地調整		シール	シール			
СН			打放軒裏	打放型枠2	増コン1	S1	S2	打継目地	化粧目地	B2	S6	S7	塗装10	塗装11	耐震スリット1	耐震スリット2	外壁シール		
	計		0.55	27.89	27.89	308.27	27.89	93.09	129.70	19.50	2.78	1.39	1.09	0.55	6.65	0	9.06		
北側外壁	(18.60-0.50)*22.46-3.5	50*19.21				339.29													1
打継目地	22.46*5-19.21							93.09											
化粧目地	14.60*9								131.40										
新設壁	3.35*6.40			21.44	21.44	△ 21.44	21.44												
″廻り	(3.35+6.40)*2									19.50									1
AW-3	1.00*1.00*5					△ 5.00													1
AG-1	1.00*1.50					△ 1.50													
AW-6	1.00*1.80					△ 1.80													
AW-1	2.70*6.28-1.00*5.08					△ 11.88													
〃目地	1.70*1								△ 1.70										
Cフード外側	(1.25*0.77*2-0.35*0.99	-0.35*0.99)*2				3.16													
″ 天端	(0.78+0.10+0.04)*1.51*	2	!								2.78								
<i>''</i> シール	1.51*2*2																6.04		
″底	0.24*(0.77*2+1.03)*2					1.23													
″内側	(1.08*(0.77+1.03)*2-(0	98*1.03+0	70*0.40))	*2		5.20													
"	0.23*(0.40+0.70)*2*2					1.01													
<b>″ 軒裏</b>	0.53*1.03*2												1.09						
Cフート・外側	1.25*0.77*2-0.35*0.99			1.58	1.58		1.58												
″ 天端	(0.78+0.10+0.04)*1.51											1.39							
<b>〃シール</b>	1.51*2																3.02		
〃底+開口	0.24*(0.77*2+1.03)+(0.3	24*1.03)*2	2	1.11	1.11		1.11												
″内側	1.08*(0.77+1.03)*2-(0.	35*1.03+0	70*0.40)	3.25	3.25		3.25												
"	0.23*(0.40+0.70)*2			0.51	0.51		0.51												
" 軒裏	0.53*1.03		0.55											0.55					
耐震スリット	2.90*2+0.85		<u> </u>												6.65				
"	6.20*0		1													0	正	ı	
																		改修調	書-7

### 脱水機棟耐震補強その他工事数量調書 正 (訂正公告)

単位	m <sup>*</sup>				m3			か所	m							
階数	内部				無筋コンクリート		壁		耐震スリット							
室名	1F ケーキヤート*					コンクリート金コテ		VP100	鉛直							
	, , , ,					直均し	11 NA D III	半割	30x130							
備考						E-50			バックアップ材							
Vm - 2								2 000	シール							
СН	3,750				無筋1	S4	打放型枠1	通水管1								
011	計				0.28		53.97	1.00								
	н				0.20		00.07		0.00							
床	0.10*(0.20+0.25)/2*(6.	ı 40–0 15)∗2	· 2		0.28											
"	0.10*(6.40-0.15)*2	10 0.10/12	_		0.20	1.25										
通水管	1*1					1.20		1.00								
新設壁	(3.75+0.50)*6.40*2-(((	፲ ጋ 25+በ 2በ\	⊥ /2∗(6 <b>4</b> በ∗ቦ	15))*2			53.97	1.00								
初成土	(0.70 - 0.00) - 0.40 - 2 (((	20.0.20//	2.(0.40**0	10// 2			55.57									
耐震スリット	3.80*1		ı	1					3.80	正	]		I		 	
加力及ハブバ	0.0011								0.00							
																$\vdash$
															-, ,,	1
															改修訓	書一9

### 正(訂正公告)

単位	m²		m3				m		か所	m							
階数			無筋コンクリート		床	床	巾木			耐震スリット							
室名								ナ 打放B面		鉛直							
<u> </u>	2 01 版外版里			直均し	C直均し面	既存C面	C面	11 WY D III	L-50x50x4								
備考					で匠物の面	ил тош	H=100			パックアップ 材							
, m,						下地調整			7ンカーボルトD10								
СН	2,740		無筋1	S4	N3	N4		打放型枠1									
011	計		0.18				6.60										
無筋コンクリート	0.13*(0.25+0.20)/2*(6	.40-0.15)	0.18														
床	0.13*6.40			0.83	0.83												
# 既存床	0.10*6.40					0.64											
巾木	6.40+0.10*2						6.60										
新設壁	3.35*6.40							21.44									
換気扇	1*1								1.00								
2F 耐震スリット	2.90*0+0.85*0		,					,		0	正	,	ı.				
3F 耐震スリット	3.90*2									7.80							
														1		ļ	
																ļ	
																ļ	
																改修調	書-12

### 脱水機棟耐震補強その他工事数量調書 正(訂正公告)

			1			1	ı	I	ı	I	ī	1	1	1	I	1	
単位	m²		m	m													L
階数	内部		耐震スリット	耐震スリット													
室名	2F 電気室		鉛直	水平													1
			30x130	耐震スリット 水平 30×130													
備考			バックアップ材	パ・ックアップ <sup>*</sup> 材 シール													
			シール	シール													
СН			耐震なりット1	耐震なリット2													
011	計		5 80	耐震スリット2 0													
	н		0.00														
耐震スリット	2.90*2		5.80														
川 辰入ソット	6.20*0		5.60		_									ļ			
"	0.20*0	1		U	Œ							1	I		1		
																	<u> </u>
																	<b>—</b>
																	<b>—</b>
																	1
																	1
																	1
																7 <i>L ldr</i> =17	<b>+</b> 10
																改修調	書一13